


BURMISTRZ ZDZIESZOWIC
47-330 ZDZIESZOWICE
ul. R. Chrobrego 34

Zdzieszowice, dn. 20.01.2014r.

GMR.0006.1.2014.MK

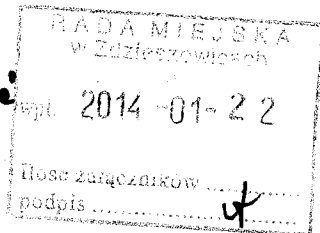

Pani Monika Wąsik-Kudła
Przewodnicząca Rady Miejskiej
w Zdzieszowicach

Proszę o skierowanie na sesję Rady Miejskiej załączonego projektu uchwały z dnia 20.01.2014r. w sprawie wyrażenia opinii dotyczącej wniesienia do „Wodociągi i Kanalizacja” Spółki z ograniczoną odpowiedzialnością, wkładu niepieniężnego (aportu) o wartości przekraczającej 100.000,00 zł.

W roku 2013r. Gmina Zdzieszowice z środków własnych wybudowała poniższe środki trwałe:

- Kolektor kanalizacji sanitarnej – odnoga ul. Fabrycznej (posesja nr 15) i ul. Górnej (posesja nr 1), którego położenie w terenie przedstawia załącznik nr 2.
- Kolektor kanalizacji sanitarnej na ul. Chrobrego w Zdzieszowicach, którego położenie w terenie przedstawia załącznik nr 3.

Obecnie w/w środki trwałe znajdują się na stanie majątkowym tut. Gminy.


Z uwagi, iż przedmiotowe środki trwałe służą do wykonywania zadań statutowych należących do realizacji przez Spółkę Wodociągi i Kanalizacja z siedzibą w Zdzieszowicach polegających na odprowadzaniu i oczyszczaniu ścieków, proponuje się by przedmiotowe środki zostały wniesione przez Gminę Zdzieszowice w formie aportu na stan środków tej Spółki.

Wartość przedmiotu aportu wynosi kwotę 131.120,55 zł.

Ponieważ gmina obejmuje udziały w Spółce z o.o. WiK z siedzibą w Zdzieszowicach w kwocie 1000 zł każdy, zatem by można było objąć całość wnoszonego aportu rzeczowego w udziałami, koniecznym będzie uzupełnienia o kwotę pieniężną 879,45 zł planowanego wniesienia aportu rzeczowego do Spółki o wartości 131.120,55 zł, do kwoty 132,000,00 zł, Środki pieniężne na ten cel - kwota 879,45 zł, będą pochodzić z budżetu z działu 900 rozdział 90001, § 6010 Wydatki na zakup akcji, wniesienie wkładów do spółek prawa handlowego - wniesienie wkładów do Sp. z o.o. WiK z siedzibą w Zdzieszowicach

Stosownie do zapisu § 1 pkt 2 uchwały Nr XIX/155/08 Rady Miejskiej w Zdzieszowicach z dnia 8 kwietnia 2008r. w sprawie: zasad wnoszenia, cofania, i zbywania udziałów i akcji przez Burmistrza Zdzieszowic (Dz. Urz. Woj. Opolskiego z 2008r. Nr 33 poz. 1179) wniesienie aportu do spółki o wartości przekraczającej 100.000,00 zł wymaga opinii Rady Miejskiej.

Wobec powyższego, zatem koniecznym staje się przedłożenie Radzie Miejskiej w Zdzieszowicach, załączonego projektu uchwały, celem zaopiniowania.

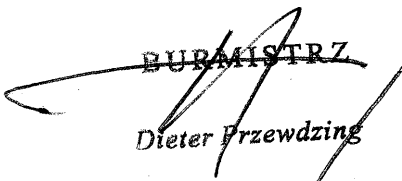

BURMISTRZ
Dieter Przewdzin

W załączeniu

1. Projekt uchwały z dnia 20.01.2014r. w sprawie wyrażenia opinii dotyczącej wniesienia do „Wodociągi i Kanalizacja” Spółki z ograniczoną odpowiedzialnością, wkładu niepieniężnego (aportu) o wartości przekraczającej 100.000,00 zł
2. Mapa z usytuowaniem Kolektora kanalizacji sanitarnej – odnoga ul. Fabrycznej (posesja nr 15) i ul. Górnej (posesja nr 1)
3. Mapa z usytuowaniem Kolektora kanalizacji sanitarnej na ul. Chrobrego w Zdieszowicach

Otrzymuje:

1. Adresat;
2. a/a.

Projekt uchwały nr 100/14
z dnia 20.01.2014r.
w sprawie:
RADCA PRAWNY

Elżbieta Mokitów-Pakura

Projekt uchwały, z dnia 20.01.2014r

UCHWAŁA Nr
Rady Miejskiej w Zdzeszowicach
z dnia

w sprawie wyrażenia opinii dotyczącej wniesienia do „Wodociągi i Kanalizacja” spółki z ograniczoną odpowiedzialnością, wkładu niepieniężnego (aportu) o wartości przekraczającej 100.000,00 zł

Na podstawie § 1 pkt 2 uchwały Nr XIX/155/08 Rady Miejskiej w Zdzeszowicach z dnia 8 kwietnia 2008r. w sprawie: zasad wnoszenia, cofania, i zbywania udziałów i akcji przez Burmistrza Zdzeszowic (Dz. Urz. Woj. Opolskiego z 2008r. Nr 33 poz. 1179) Rada Miejska w Zdzeszowicach uchwala, co następuje:

§ 1. Opiniuje się pozytywnie zamiar wniesienia do Spółki „Wodociągi i Kanalizacja” Spółka z ograniczoną odpowiedzialnością z siedzibą w Zdzeszowicach przy ulicy Wschodniej 2, wkładu niepieniężnego (aportu) szczegółowo określonego w załączniku do niniejszej uchwały, o łącznej wartości 131.120,55 zł.


§ 2. Wykonanie uchwały powierza się Burmistrzowi Zdzeszowic.

§ 3. Uchwała wchodzi w życie z dniem podjęcia.

Załącznik
Do Uchwały Nr
Rady Miejskiej w Zdieszowicach
z dnia

Przedmiot wkładu niepieniężnego (aportu) wnoszonego przez Gminę Zdieszowice do „Wodociągi i Kanalizacja” Spółki z o.o. z siedzibą w Zdieszowicach:

<i>Lp.</i>	<i>Nazwa środka trwałego:</i>	<i>Opis środka trwałego:</i>	<i>Wartość w zł:</i>
1	Kolektor kanalizacji sanitarnej – odnoga ul. Fabrycznej (posesja nr 15) i ul. Górnej (posesja nr 1)	Odcinek kolektora grawitacyjnego kanalizacji sanitarnej umożliwiający odbiór ścieków z posesji przy ul. Fabrycznej 15 i posesji przy ul. Górnej 1 w Zdieszowicach. Składa się z: 51,5m kanału grawitacyjnego sieciowego z rur Ø200mm PVC-U; 23m kanału grawitacyjnego sieciowego z rur Ø160mm PVC-U; 2 szt. studni kanalizacyjnych rewizyjnych Ø1000mm betonowych oraz 2 szt. studni kanalizacyjnych inspekcyjnych Ø425mm z tworzywa.	94.910,40
2	Kolektor kanalizacji sanitarnej na ul. Chrobrego w Zdieszowicach	Odcinek kolektora grawitacyjnego kanalizacji sanitarnej na ulicy Chrobrego w Zdieszowicach. Składa się z: 34m kanału grawitacyjnego sieciowego z rur Ø200mm PVC-U; 1,5m kanału grawitacyjnego sieciowego z rur Ø160mm PVC-U oraz z 1 szt. studni kanalizacyjnej rewizyjnej Ø1000mm betonowej o głębokości 1,5m.	36.210,15
Wartość razem			131.120,55

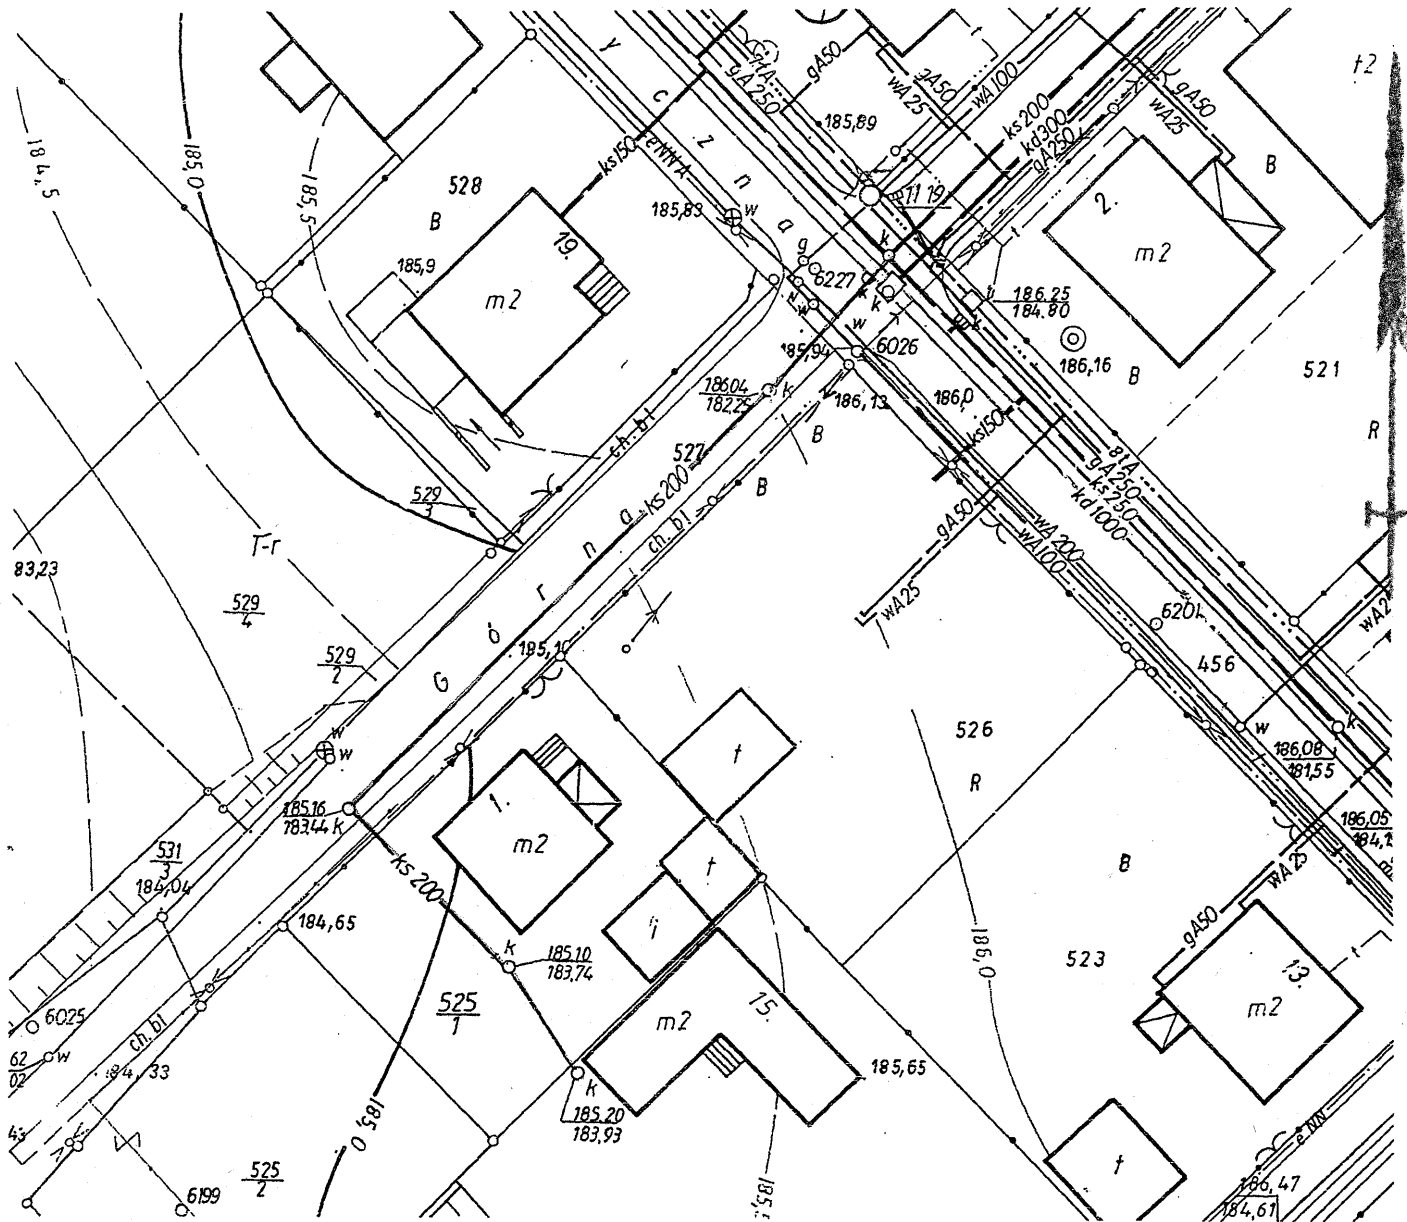

474-342-0424

skala 1:500

Województwo : opolskie
 Powiat : krapkowicki
 Gmina : 160505_4 Zdzieszowice
 Obręb : 0007 ZDZIESZOWICE
 Ulica : Górna

k.m. 2 dz. 527, 525/1

Nr ks. rob. 342/2013
 Nr ks.zam. 4086/2013
 KERG 160505_4-87/2013

FEWI Sp. z o.o.
 Spółka Komandytowa

ul. Szkolna 12, 47-330 Rozwadza
 NIP: 199-011-01-93 KRS: 0000417598

**INWENTARYZACJA POWYKONAWCZA KANALIZACJI
 SANITARNEJ**

Wykonał geodeta
Stefan Ficek (nr upr.17472)


-GEODEZJA-
 Stefan Ficek

47-320 GOGOLIN, ul. Kasztanowa 57
 tel. 774 666 755, kom. 606 78 04 45
 NIP 756-123-99-95 • Regon.531580762

GEODETA
Stefan Ficek
 Nr upr. 17472 zak.1, 2
 Dnia 4.11.2013r

STAROSTA KRAPKOWICKI
 Powiatowy Ośrodek Dokumentacji
 Geodezyjnej i Kartograficznej

Wyeksponowane na niniejszej mapie
 sieci uzbrojenia terenu zostały zinwen-
 taryzowane, a dokumenty powstałe w
 wyniku inwentaryzacji przyjęto do
 państwowego zasobu geodezyjnego
 i kartograficznego w dniu **08-11-2013**
 i zaawidencjonowano pod nr **102021-2-2013/102**
 Sieć uzbrojenia terenu zrealizowana
 została zgodnie/niezgodnie z lokalizacją
 uzgodnioną w opinii Zespołu Uzgodniania
 Dokumentacji Projektowej Nr **1241/2013**
 z dnia z up. Starosty Krapkowickiego
08-11-2013
(imię, nazwisko, podpis, stanowisko
 służbowe osoby upoważnionej)
Marek Najgebauer
 Geodeta Powiatowy

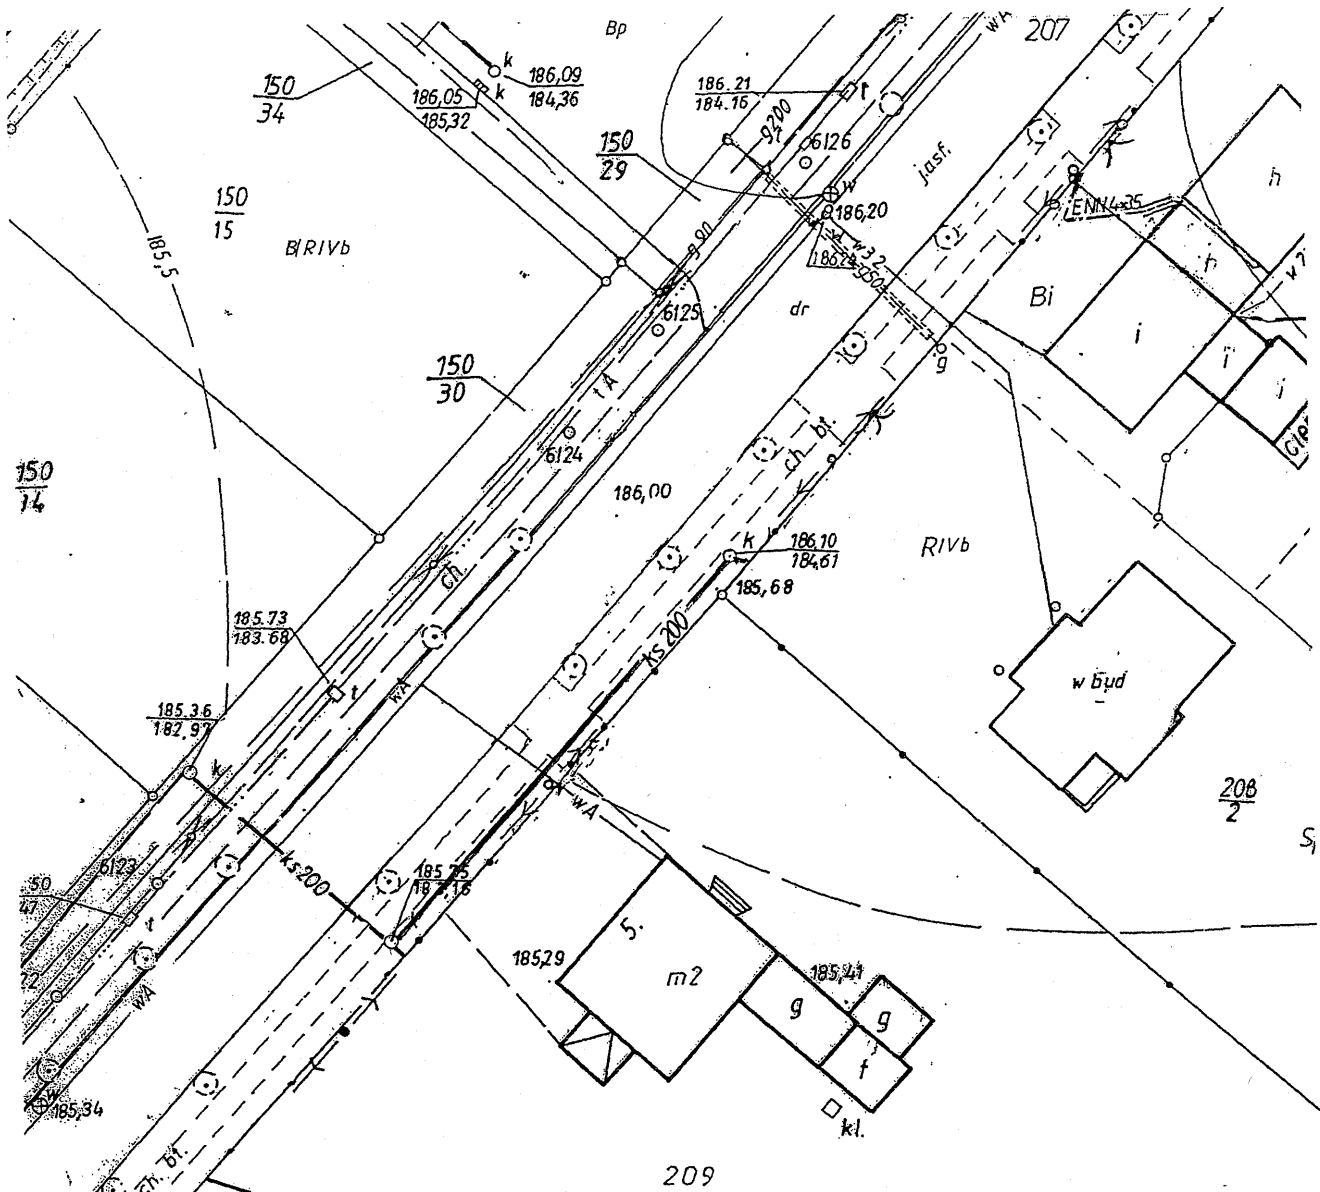

474-342-0444

skala 1:500

Województwo : opolskie
 Powiat : krapkowicki
 Gmina : 160505_4 Dzieszowice
 Obręb : 0007 ZDZIESZOWICE
 Ulica : Chrobrego

k.m. 2 dz. 207, 208/2

Nr ks. rob. 306/2013
 Nr ks.zam. 3812/2013
 KERG 160505_4-79/2013

**INWENTARYZACJA POWYKONAWCZA SIECI
 KANALIZACJI SANITARNEJ**

Wykonał geodeta
 Stefan Ficek (nr upr.17472)

-GEODEZJA-
 Stefan Ficek
 47-320 GOGOLIN, ul. Kasztanowa 57
 tel. 774 666 755, kom. 606 78 04 45
 NIP 756-123-99-95 • Regon 531580762

GEODETA
 Stefan Ficek
 Nr upr. 17472 zak. 1, 2

Dnia 2013.10.17

STANOSTA KRAPKOWICKI
 Powiatowy Ośrodek Dokumentacji
 Geodezyjnej i Kartograficznej
 Wyeksponowane na niniejszej mapie
 Sieć uzbrojenia terenu zostały zinwen-
 taryzowane, a dokumenty powstałe w
 w wyniku inwentaryzacji przyjęto do
 państwowego zasobu geodezyjnego
 i kartograficznego w dniu 23-10-2013
 i zaawidencjonowane pod nr. 1105/2013
 Sieć uzbrojenia terenu zrealizowana
 została zgodnie/miejscowo z lokalizacją
 uzgodnioną w opinii Zespołu Uzgodniania
 Dokumentacji Projektowej Nr 1105/2013
 z dnia 11.09.2013 r. up. Starosty Krapkowickiego
 23-10-2013 (imię, nazwisko, podpis, stanowisko)
 Krakowice, dnia 23.10.2013
 Marek Najgebauer
 Geodeta Powiatowy